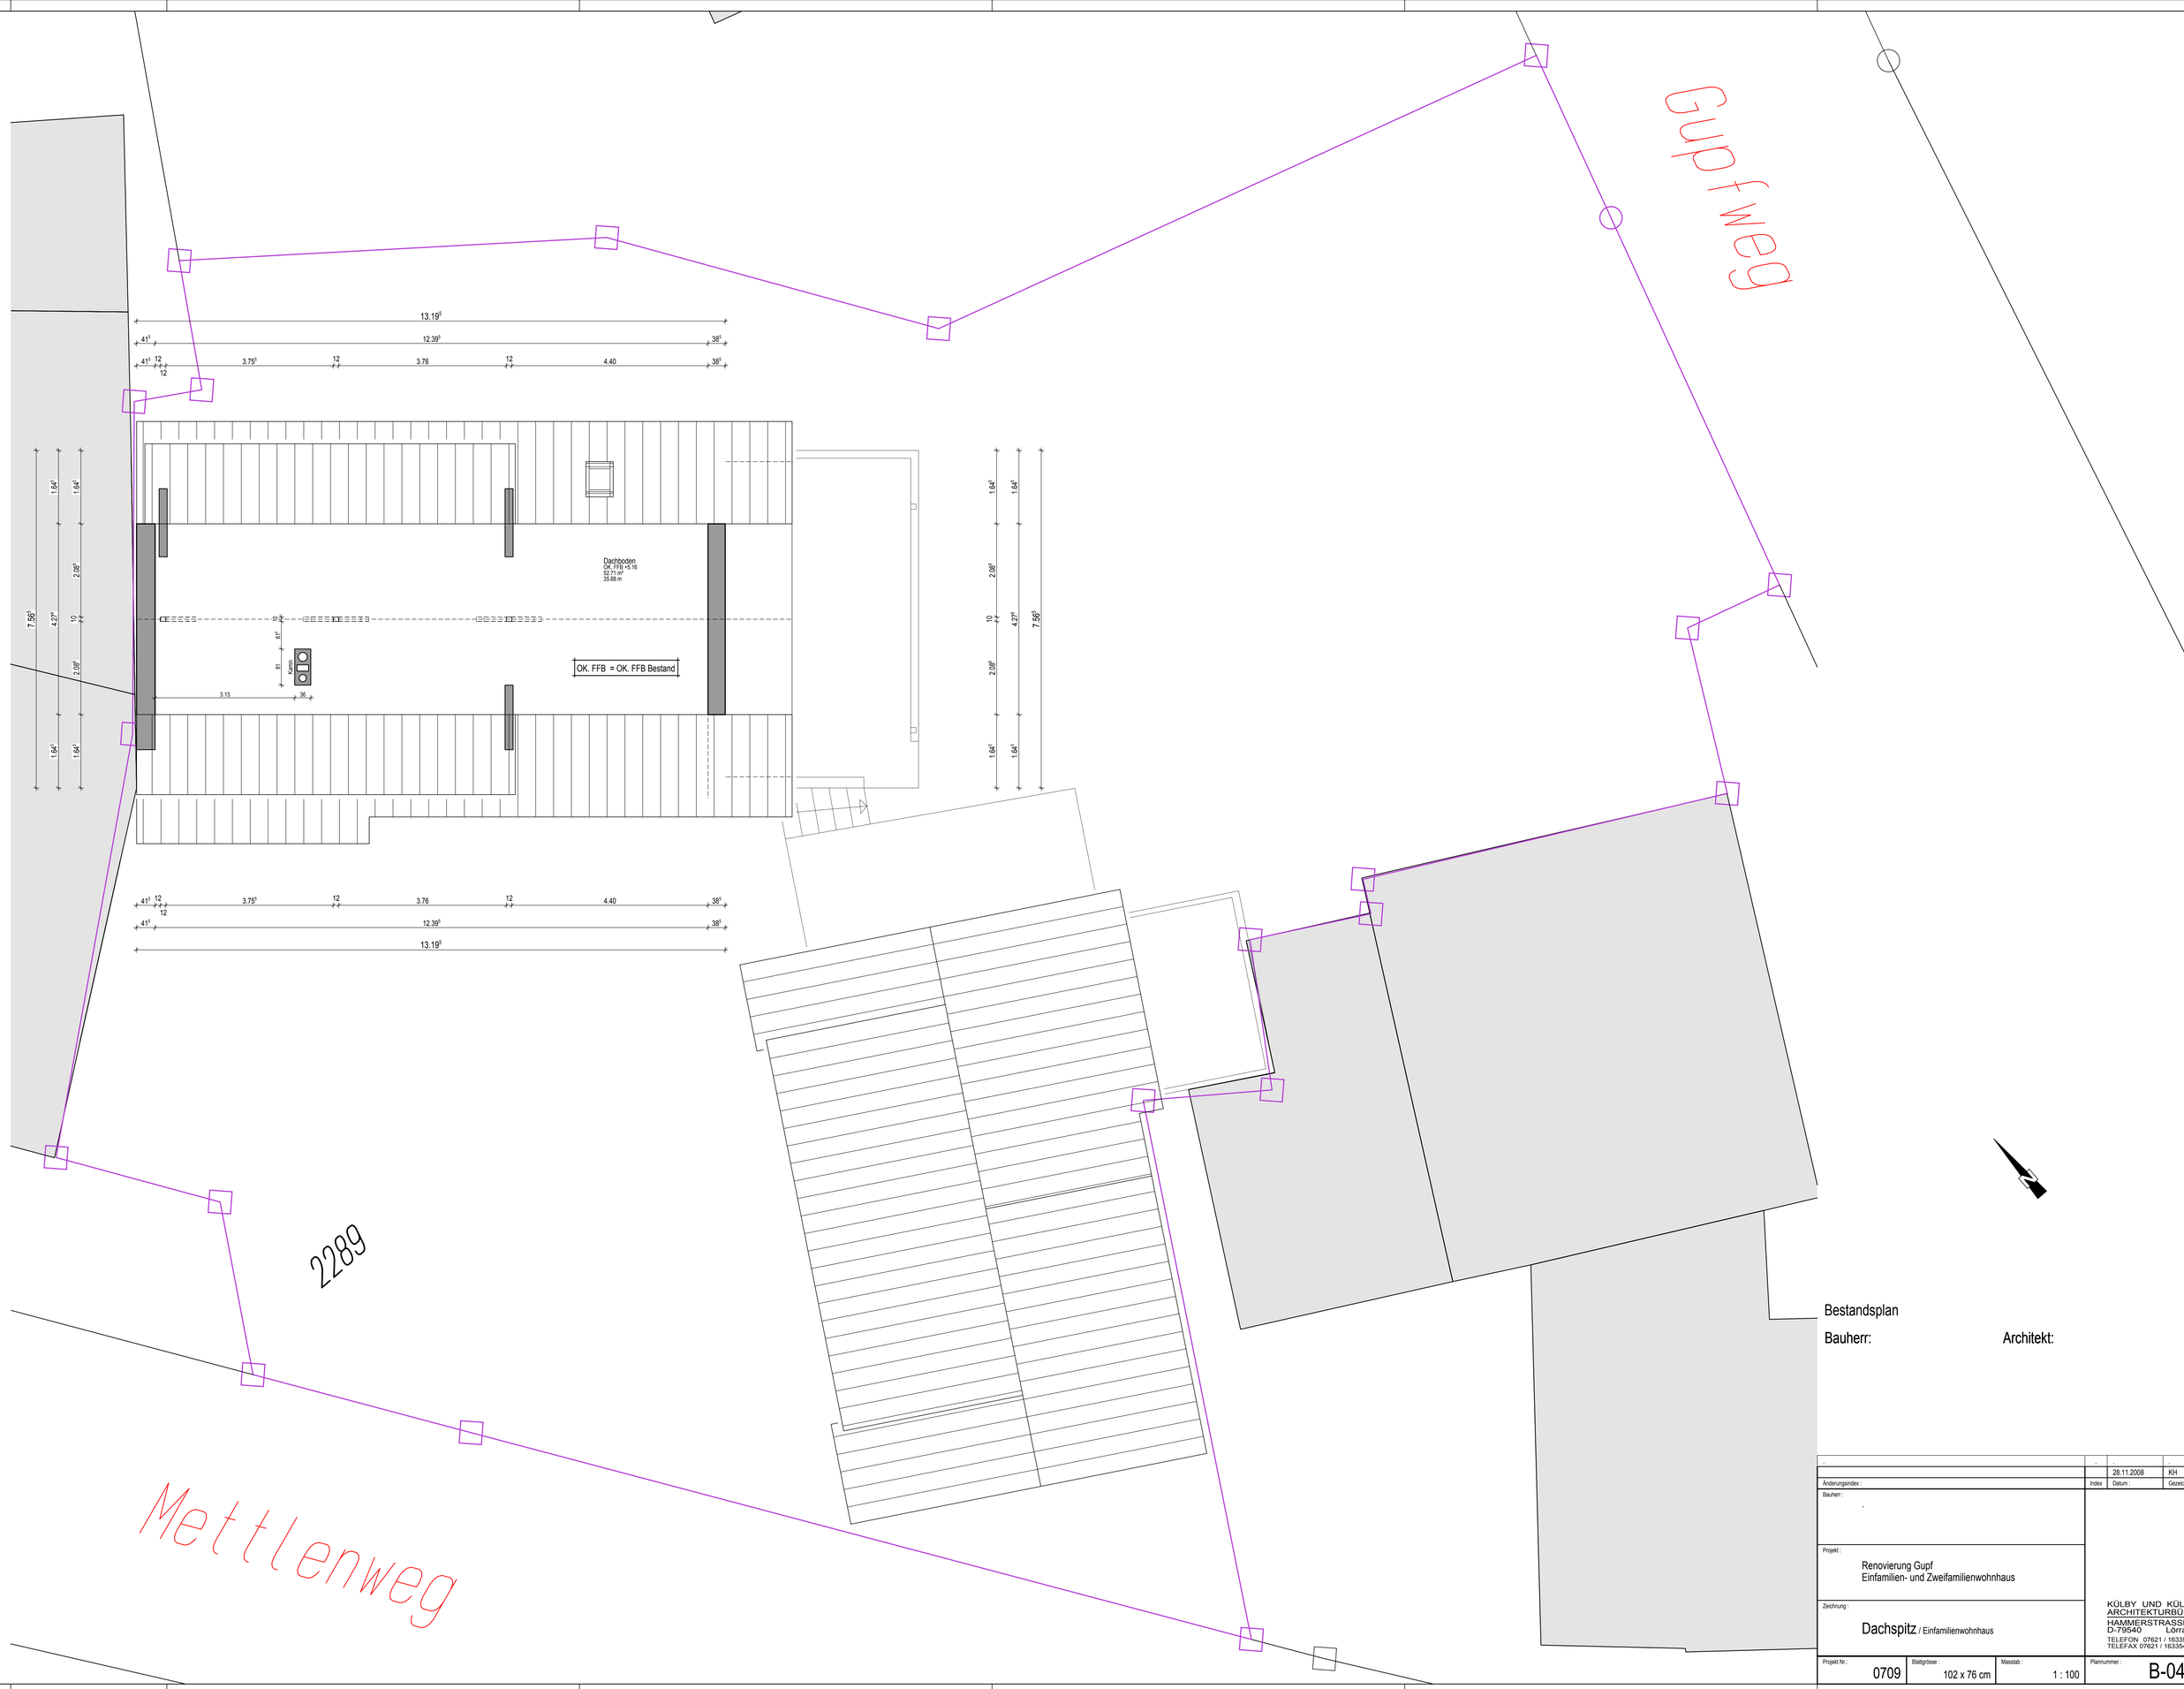

Bestandsplan

Bauherr:

Architekt:

.	.		
		28.11.2008	KH
Änderungsindex :		Index	Datum :	Gezeichnet :

Bauherr :
.

Projekt :
Renovierung Gupf
Einfamilien- und Zweifamilienwohnhaus

Zeichnung :
Dachspitz / Einfamilienwohnhaus

KÜLBY UND KÜLBY
ARCHITEKTURBÜRO
HAMMERSTRASSE 3
D-79540 Lörrach
TELEFON 07621 / 163354-0
TELEFAX 07621 / 163354-44

Projekt Nr.:	Blattgrösse :	Massstab :	Plannummer :	Index :
0709	102 x 76 cm	1 : 100	B-04	.